竣工図

1:10

1 1

GP9X3-6-193-255-234/L-Mo

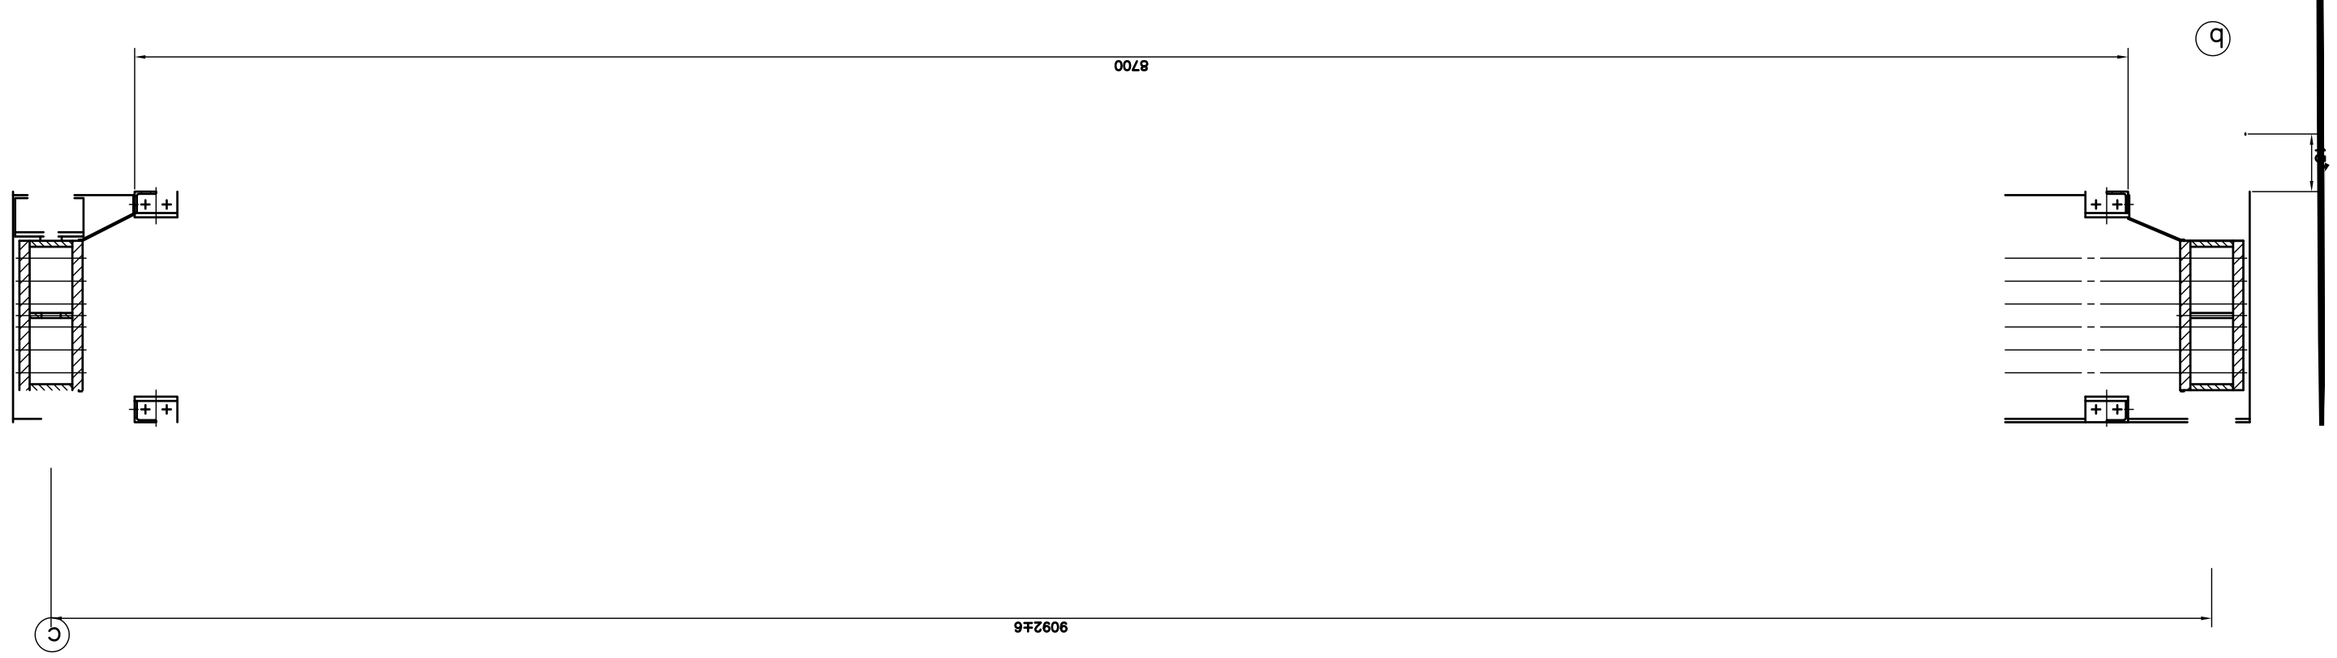

竣工図